적용규격
SPECIFICATION APPLIED

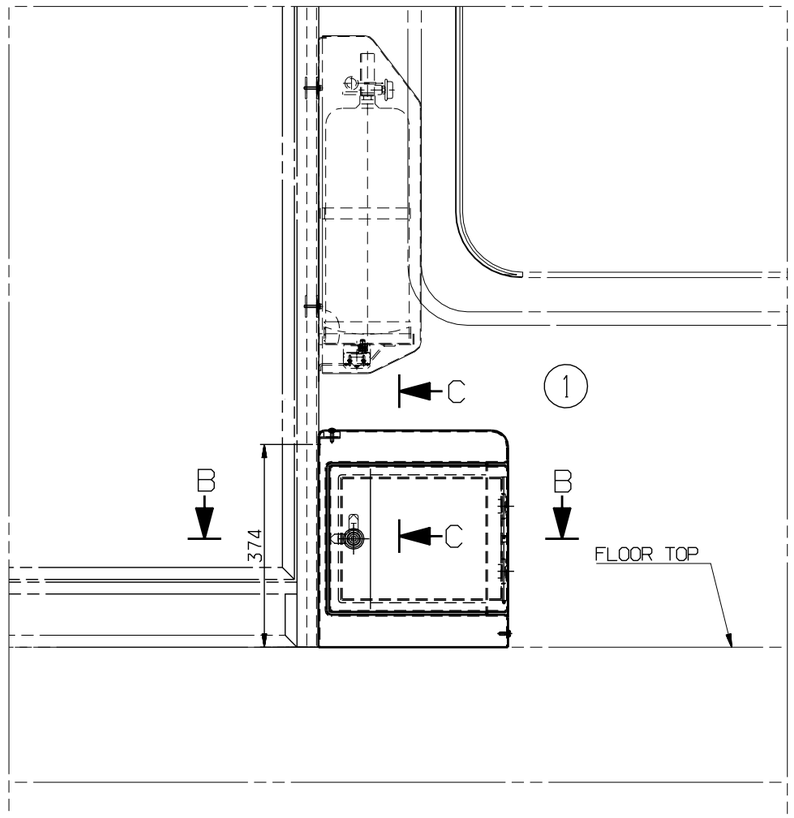

VIEW A-A

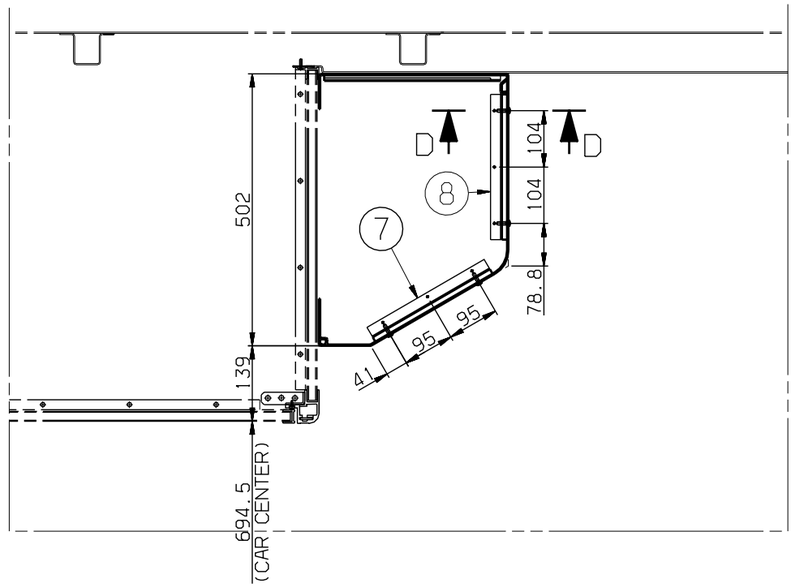

SECTION B-B

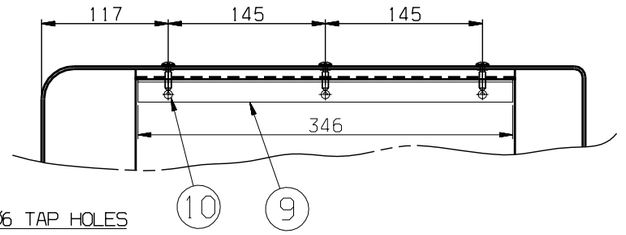

SECTION C-C
SCALE=1/4

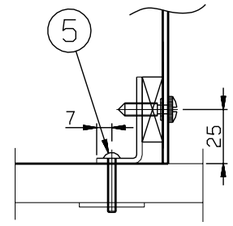

SETION D-D
SCALE=1/2

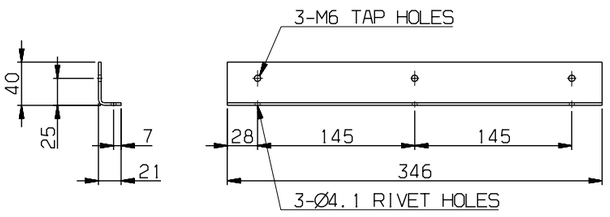

DETAIL 9
SCALE=1/4

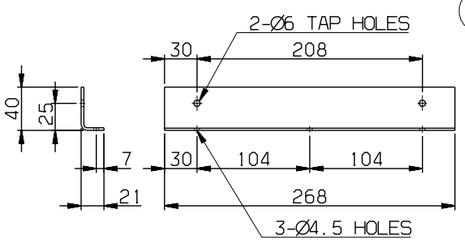

DETAIL 8
SCALE=1/4

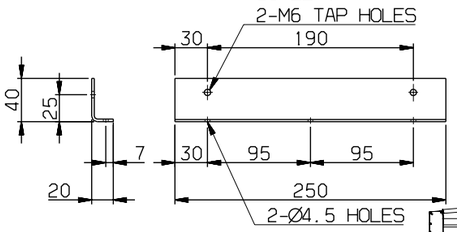

DETAIL 7
SCALE=1/4

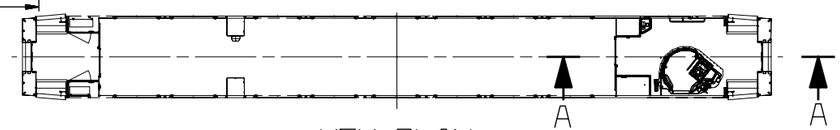

KEY PLAN

10	RS60918-064A	RIVET, BLIND P.H	A1070BR	3		PI 4X10
9	RFA25012AN0-009	BRACKET	SUS304	1		T2.5
8	RFA25012AN0-008	BRACKET	SUS304	1		T2.5
7	RFA25012AN0-007	BRACKET	SUS304	1		T2.5
6	~~RFA25012AN0-006~~	~~ADHESIVE~~	~~ASSY~~	~~SET~~		
5	RS60610-071S ~~RS60634-247S~~	SCREW, R.H ~~SCREW, R.H, WOOD~~	SUS304	6 ~~9~~		M4X25 ~~M4. 1X25~~
4	~~RS60807-007S~~	~~WASHER, PLAIN~~	~~SUS304~~	~~6~~		~~M4~~
3	~~RS60606-113S~~	~~SCREW, P.H~~	~~SUS304~~	~~6~~		~~M4X40~~
2	~~RFA25012AN0-002~~	~~PACKING~~	~~NEOPRENE RUBBER~~	~~2~~		~~T3.5X360~~
1	RFA25013AN0	FAN, COVER, ASSY	ASSY	1		

품번 NO.	부품 번호 PART NO.	품명 DESCRIPTION	재질 MATERIAL	수량 Q'TY	중량 W.T	비고 REMARKS

승인 APP	H.G.RYU 2009.05.15	재질 MAT'L	ASSY	명칭 TITLE	INSTALLATION, FAN COVER
검도 CHK	H.S.KIM 2009.05.15	총중량 G.W			
설계 DGN	B.S.YOO 2009.05.13	일반공차 MC / WD / CT	B / B / B	도면 번호 DRG. NO	RFA25012AN0
제도 DRG	S.M.PARK 2009.05.13	SIZE	A2	SCALE	1/10
	참고번호 REF. NO.			매수 SHEET	1 of 1

Ver. 00 Rev. -A

MARK	DATE	변경내역 DETAIL OF REVISION(E.C ZONE)	설변번호 E.C NO.	설계 DGN	검도 CHK	승인 APP
AX2	2009.07.01	CHANGED SHAPE.	3D5101-U055	B.S.YOO	H.S.KIM	H.G.RYU

치수 SIZE		가공	조립
	~ 40	2	4
	~ 30	2	3
	~ 10	1	1.5
	< 3	0.5	1
	~3150	-	7
	~1600	4	5
	~ 800	3	4
	~ 400	2	3
	~ 200	1.5	2
	~ 100	1	1.5
등급 GRADE		A	B

주물, 주강품 CASTING (±)			
~ 20M	8	14	24
~ 15M	7	12	21
~ 12M	6	10	18
~ 8M	5	8	14
~ 4M	4	6	11
~ 2M	3	4	8
~ 1M	2	3	6
~ 315	1	2	4
~ 120	1	2	3
~ 30	1	1	1
등급 GRADE	A	B	C

용접 구조물 WELDING (±)			
~ 20M	-	6.0	8.0
~ 15M	-	5.0	7.0
~ 12M	-	4.0	6.0
~ 8M	-	3.0	5.0
~ 4M	0.8	2.0	4.0
~ 2M	0.5	1.2	3.0
~ 1M	0.3	0.8	2.0
~ 315	0.2	0.5	1.2
~ 120	0.15	0.3	0.8
~ 30	0.1	0.2	0.5
3~6	0.05	0.1	0.2
등급 GRADE	A	B	C

기계 기공품 MACHINING (±)
규정치수는 일반공차표 GENERAL TOLERANCE

3D5101
RFA-
본-PRJT
정리번호

본 도면은 당사 재산으로서 허가없이 무단복사/배포 금지됨. PROPERTY OF ISSUING ENTITY. CANNOT BE DISTRIBUTED OR REPRODUCED WITHOUT AUTHORIZATION.

CATIA