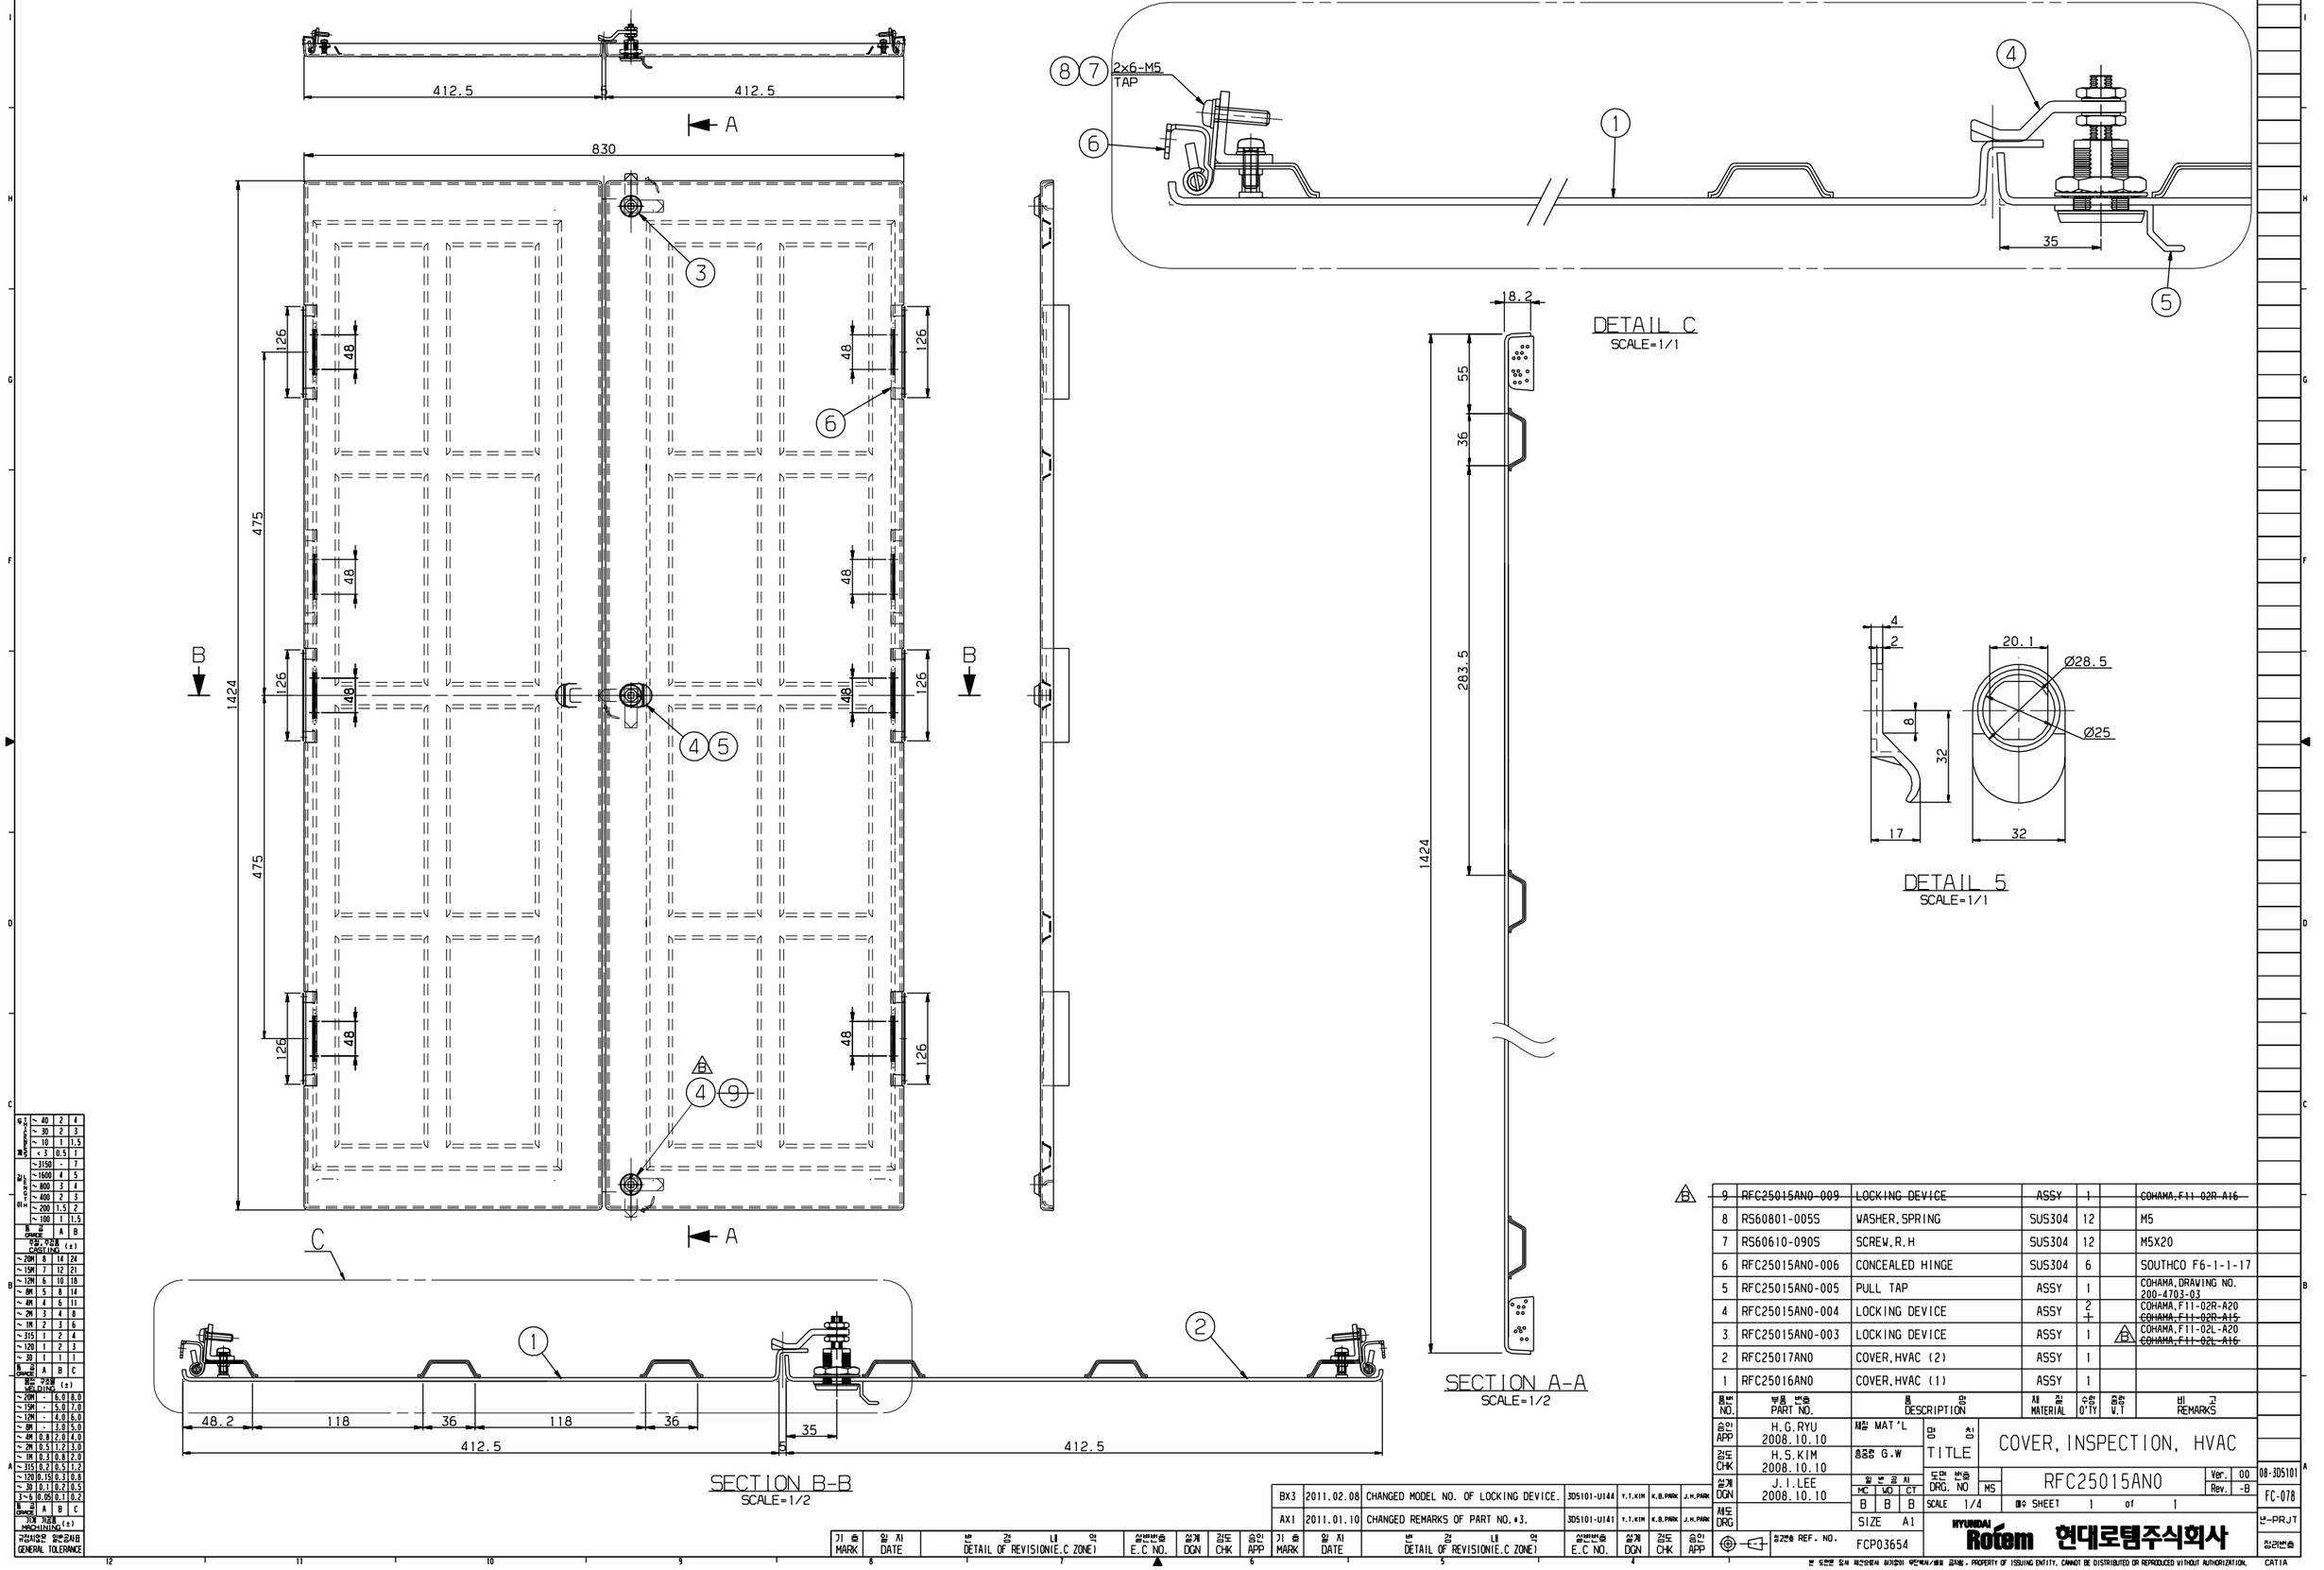

품번 NO.	부품 번호 PART NO.	품 명 DESCRIPTION	재 질 MATERIAL	수량 Q'TY	중량 W.T	비 고 REMARKS
~~9~~	~~RFC25015AN0-009~~	~~LOCKING DEVICE~~	~~ASSY~~	~~1~~		~~COHAMA,F11-02R-A16~~
8	RS60801-005S	WASHER,SPRING	SUS304	12		M5
7	RS60610-090S	SCREW,R.H	SUS304	12		M5X20
6	RFC25015AN0-006	CONCEALED HINGE	SUS304	6		SOUTHCO F6-1-1-17
5	RFC25015AN0-005	PULL TAP	ASSY	1		COHAMA,DRAWING NO. 200-4703-03
4	RFC25015AN0-004	LOCKING DEVICE	ASSY	2 ~~1~~		COHAMA,F11-02R-A20 ~~COHAMA,F11-02R-A15~~
3	RFC25015AN0-003	LOCKING DEVICE	ASSY	1	B	COHAMA,F11-02L-A20 ~~COHAMA,F11-02L-A16~~
2	RFC25017AN0	COVER,HVAC (2)	ASSY	1		
1	RFC25016AN0	COVER,HVAC (1)	ASSY	1		

승인 APP	H.G.RYU 2008.10.10	재질 MAT'L	명 칭 TITLE: COVER, INSPECTION, HVAC
검도 CHK	H.S.KIM 2008.10.10	중량 G.W	
설계 DGN	J.I.LEE 2008.10.10	일 반 공 차 MC B, WD B, CT B	도면 번호 DRG. NO: RFC25015AN0 — Ver. 00, Rev. -B
제도 DRG		SIZE A1	SCALE 1/4 — 매수 SHEET 1 of 1
	참고번호 REF. NO.	FCP03654	HYUNDAI Rotem 현대로템주식회사

기 호 MARK	일 자 DATE	변 경 내 역 DETAIL OF REVISION(E.C ZONE)	설변번호 E.C NO.	설계 DGN	검도 CHK	승인 APP
BX3	2011.02.08	CHANGED MODEL NO. OF LOCKING DEVICE.	3D5101-U144	Y.T.KIM	K.B.PARK	J.H.PARK
AX1	2011.01.10	CHANGED REMARKS OF PART NO.#3.	3D5101-U141	Y.T.KIM	K.B.PARK	J.H.PARK

08-3D5101 FC-078 난-PRJT 정리번호 CATIA

본 도면은 당사 재산으로서 최기화의 무단복사/배포 금지함. PROPERTY OF ISSUING ENTITY, CANNOT BE DISTRIBUTED OR REPRODUCED WITHOUT AUTHORIZATION.