SPECIFICATION APPLIED

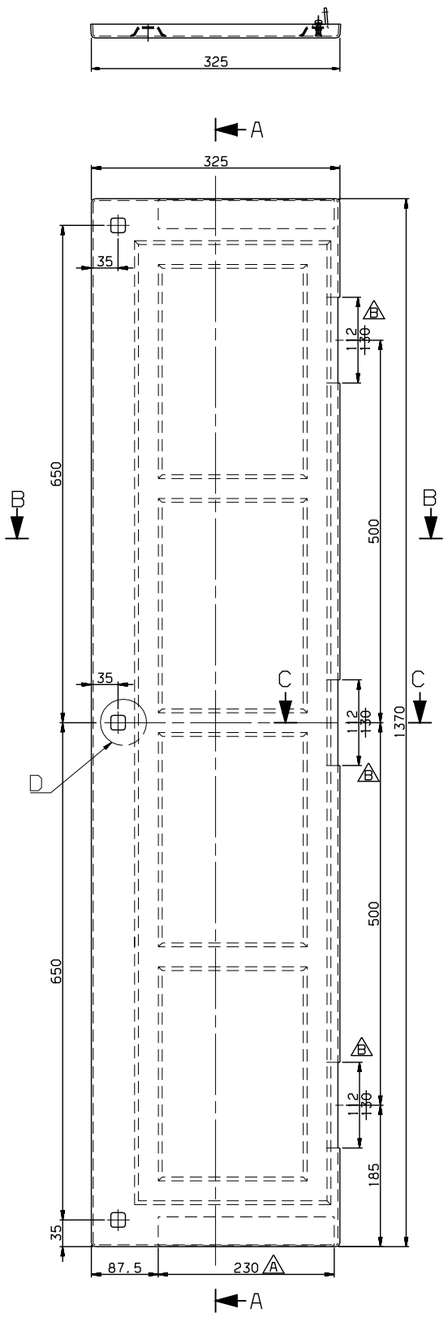

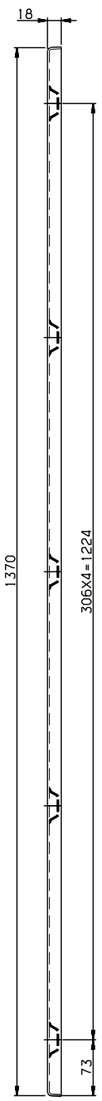

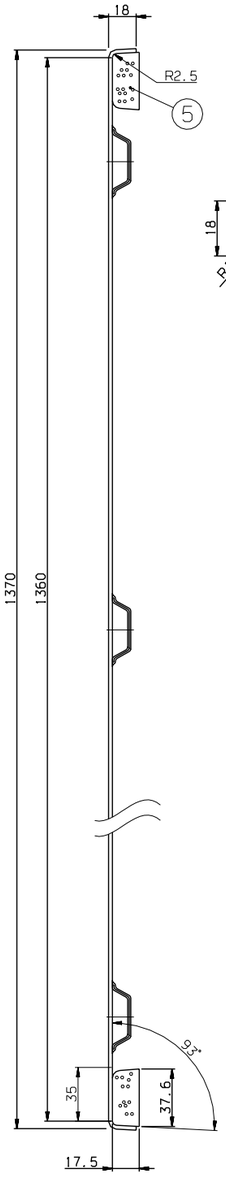

SECTION A-A
SCALE=1/2

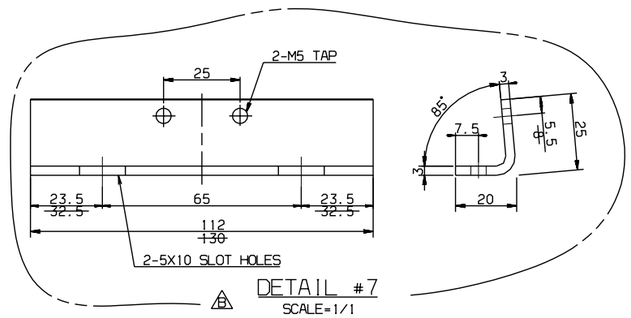

B DETAIL #7
SCALE=1/1

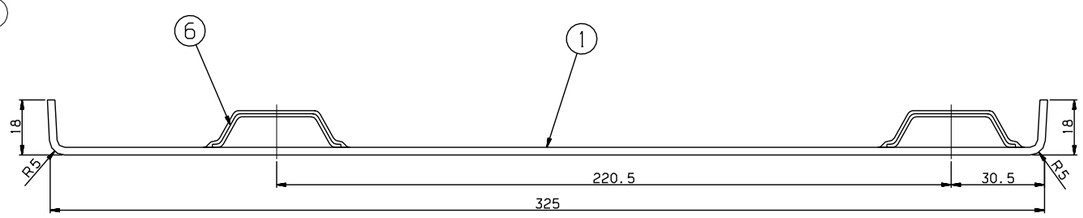

SECTION B-B
SCALE=1/1

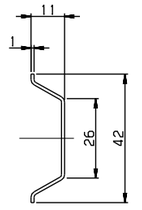

A DETAIL #9
SCALE=1/1

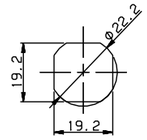

A DETAIL D
SCALE=1/1

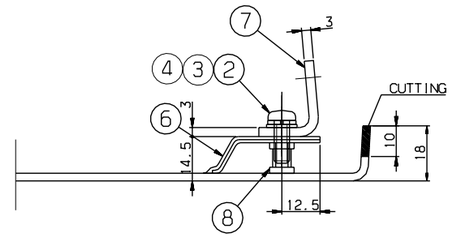

SECTION C-C
SCALE=1/1

8	RFP50013AN0-008	NUTSERT	SUS304	6		
7	RFP50013AN0-007	BRACKET, HINGE	SUS304	3		T3
6	RFP50013AN0-006	STIFFENER	~~A6063~~ A1050P	SET		T1
5	RFP50013AN0-005	PACKING	PU SPONGE	SET	2	~~T14~~ T17.5X230
4	RS60807-008S	WASHER, PLAIN	SUS304	6		M5
3	RS60801-005S	WASHER, SPRING	SUS304	6		M5
2	RS60610-088S	SCREW	SUS304	6		M5X14L
1	RFP50013AN0-001	COVER	FRP	1		T2.5
품번 NO.	부품 번호 PART NO.	품 명 DESCRIPTION	재 질 MATERIAL	수량 Q'TY	중량 W.T	비 고 REMARKS

승인 APP	H.G.RYU 2008.10.15	재질 MAT'L	명 칭 TITLE	COVER, TYPE B	
검토 CHK	H.S.KIM 2008.10.15	총중량 G.W			
설계 DGN	Y.D.KIM 2008.10.10	일반공차 MC / MD / CT	도면 번호 DRG. NO	MS RFP50013AN0	Ver. 00 / Rev. -B
제도 DRG	S.H.SONG 2008.10.10	B / B / B	SCALE 1/4	SHEET 1 of 1	
		SIZE A1	참고사항 REF. NO.	FPP12144	

HYUNDAI Rotem 현대로템주식회사

기호 MARK	일자 DATE	내용 DETAIL OF REVISION(E.C ZONE)	설변번호 E.C NO.	설계 DGN	검도 CHK	승인 APP
BX4	2011.02.09	REVISED PART NO.#7.	3D5101-U144	Y.T.KIM	K.B.PARK	J.H.PARK
AX4	2009.01.14	ADDED NO.9	3D5101-U019	Y.D.KIM	H.S.KIM	H.G.RYU

구분	치수	보통급 m	거친급 c
길이 LENGTH DIM	~ 40	2	4
	~ 30	2	3
	~ 10	1	1.5
	< 3	0.5	1
	~3150	-	7
	~1600	4	5
	~ 800	3	4
	~ 400	2	3
	~ 200	1.5	2
	~ 100	1	1.5

등급 GRADE	A	B
주조 CASTING (±)		
~ 20M	8	14
~ 15M	7	12
~ 12M	6	10
~ 8M	5	8
~ 4M	4	6
~ 2M	3	4
~ 1M	2	3
~ 315	1	2
~ 120	1	2
~ 30	1	1

등급 GRADE	A	B	C
용접 구조물 WELDING (±)			
~ 20M	-	6.0	8.0
~ 15M	-	5.0	7.0
~ 12M	-	4.0	6.0
~ 8M	-	3.0	5.0
~ 4M	0.8	2.0	4.0
~ 2M	0.5	1.2	3.0
~ 1M	0.3	0.8	2.0
~ 315	0.2	0.5	1.2
~ 120	0.15	0.3	0.8
~ 30	0.1	0.2	0.5
3~6	0.05	0.1	0.2

등급 GRADE	A	B	C
기계 가공 MACHINING (±)			

일반공차 GENERAL TOLERANCE

본 도면은 당사 재산권에 의하여 무단복사/배포 금지됨. PROPERTY OF ISSUING ENTITY, CANNOT BE DISTRIBUTED OR REPRODUCED WITHOUT AUTHORIZATION.

CATIA